

**SPOLOČNÝ OBECNÝ ÚRAD**  
**územného rozhodovania a stavebného poriadku v Liptovskom Mikuláši**

**Štúrova 1989/41, 031 42 Liptovský Mikuláš**

číslo: ÚR a SP 2015/04519-03/Šar  
Vybavuje: Ing. Šaravská, Tel: 044 / 5565 344  
[e.saravska@mikulas.sk](mailto:e.saravska@mikulas.sk)

Liptovský Mikuláš: 21.08.2015

**V E R E J N Á    V Y H L Á Š K A**

**Oznámenie o začatí konania o dodatočnom povolení zmien stavby  
spojené s kolaudačným konaním a nariadenie ústneho pojednávania.**

Navrhovateľ **Samuel Lehotský (nar.: 10.02.1981), 032 33 Kráľova Lehota č. 218** podal dňa 03.08.2015 na Spoločný obecný úrad územného rozhodovania a stavebného poriadku v Liptovskom Mikuláši žiadosť o vydanie dodatočného povolenia zmien stavby a kolaudáciou stavby „**SO 01 Polyfunkčný dom**“, umiestnený na pozemku parc. č. **KN-C 1007 a 1008** k.ú. **Liptovská Ondrašová**, na ktorú bolo vydané stavebné povolenie mestom Liptovský Mikuláš, pod č. ÚR a SP 2014/06369-04 Šar zo dňa 26.01.2015. Uvedeným dňom bolo začaté konanie o dodatočnom povolení zmien stavby spojené s kolaudáciou stavby.

Mesto Liptovský Mikuláš, ako príslušný stavebný úrad podľa §117 zák. č. 50/1976 Zb. o územnom plánovaní a stavebnom poriadku (stavebný zákon) v znení neskorších predpisov a § 5 písmeno a) zák. č. 608/2003 Z.z. o štátnej správe pre územné plánovanie, stavebný poriadok a bývanie zastúpené Spoločným obecným úradom územného rozhodovania a stavebného poriadku oznamuje začatie konania o dodatočnom povolení zmien stavby spojené s kolaudáciou stavby v súlade s ustanovením §61 ods. 3, §88a ods.9 a §80 ods. 1 zák. č.50/1976 Zb. stavebného zákona dotknutým orgánom a známym účastníkom konania a súčasne nariaďuje ústne pojednávanie spojené s miestnym zisťovaním, ktoré sa uskutoční dňa

**22.09.2015 o 09:00 hod.**

na mieste stavby. Zástupca stavebníka sa dostaví na mesto Liptovský Mikuláš , miestnosť č. 803 o 08,45 hod.


Do dokladov možno nahliadnuť pred dňom ústneho pojednávania na stavebnom úrade počas stránkových dní a pri miestnom konaní.

Účastníci konania **môžu** svoje námietky a pripomienky uplatniť **najneskôr** na ústnom pojednávaní, inak na ne nebude prihliadnuté.

V rovnakej lehote oznámia svoje stanoviská dotknuté orgány a mesto. Ak v určenej lehote svoje stanoviská neoznámia, podľa §61 ods.6 stavebného zákona **má sa za to, že so stavbou súhlasia.**

Ak sa nechá niektorý z účastníkov konania zastupovať, predloží jeho zástupca písomnú plnú moc s overením podpisu toho účastníka konania, ktorý sa nechá zastupovať.

**SPOLOČNÝ OBECNÝ ÚRAD**  
územného rozhodovania a stavebného poriadku  
v Liptovskom Mikuláši  
Štúrova 1989/41, 031 42 Liptovský Mikuláš

  
**Ing. Alena Vincurová**  
poverená vedením odboru ÚR a SP

Toto oznámenie má povahu verejnej vyhlášky podľa §61 ods. 4 stavebného zákona v znení neskorších predpisov. Doručenie verejnou vyhláškou sa vykoná tak, že sa písomnosť vyvesí po dobu 15 dní na úradnej tabuli mesta Liptovský Mikuláš a súčasne iným spôsobom, najmä v miestnej tlači, rozhlase, internetovej stránke alebo na dočasnej úradnej tabuli správneho orgánu a na mieste, ktorého sa konanie týka. Posledný deň 15 dňovej lehoty je dňom doručenia.

27 -08- 2015

11 -09- 2015

Vyvesené dňa: ..... Zvesené dňa:..... Zverejnené iným spôsobom: *WEBOVÉ SIDLO MESTA*

MESTO LIPTOVSKÝ MIKULÁŠ  
MESTSKÝ ÚRAD  
031 42 LIPTOVSKÝ MIKULÁŠ  
0 - 1

.....  
Odtlačok pečiatky a podpis  
oprávnenej osoby

**Doručuje sa účastníkom konania**

Samuel Lehotský ml., 032 33 Kráľova Lehota č. 218

Samuel Lehotský st., 032 33 Kráľova Lehota č. 218

Eva Lehotská, 032 33 Kráľova Lehota č. 218

Pozemkové spoločenstvo Komposesorát Ondrašová, Liptovská Ondrašová, 031 05 Liptovský Mikuláš

Vlastníci susedných nehnuteľností

Ing. Pavol Matrka, Hontianska 10, 821 09 Bratislava

**Na vedomie**

Mesto Liptovský Mikuláš, v zastúpení Ing. Ján Blcháč, PhD., Štúrova 1989, 031 42 Liptovský Mikuláš

Mesto Liptovský Mikuláš – ÚHA, Ul. Štúrova 1989/41, 031 42 Liptovský Mikuláš

Mesto Liptovský Mikuláš, odbor ŽP a dopravy, odd. CD, PK a poľnohospodárstva, Ul. Štúrova 1989/41, 031 42 Liptovský Mikuláš

OÚŽP, úsek štátnej vodnej správy, Vrbická 1993, 031 01 Liptovský Mikuláš

OÚŽP, úsek št.správy odpadového hospodárstva, Vrbická 1993, 031 01 Liptovský Mikuláš

OÚ Liptovský Mikuláš, pozemkový a lesný odbor, Kollárova 2, 031 01 Liptovský Mikuláš

Inšpektorát práce Žilina, Hlavná 2, 010 01 Žilina

Regionálny úrad verejného zdravotníctva, Štúrova 36, 031 80 Liptovský Mikuláš

LVS, a.s., Revolučná 595, 031 05 Liptovský Mikuláš


Slovak Telekom, a.s., Bajkalská 28, 817 62 Bratislava

OR Hasičského a záchranného zboru, Nám. Osloboditeľov č.1, 031 01 Liptovský Mikuláš

Krajský pamiatkový úrad Žilina, Mariánske námestie 19, 010 01 Žilina

Mikulíková Eva – správca bytového domu, Štefánikova 1513/23, 031 01 Liptovský Mikuláš

# SITUÁCIA

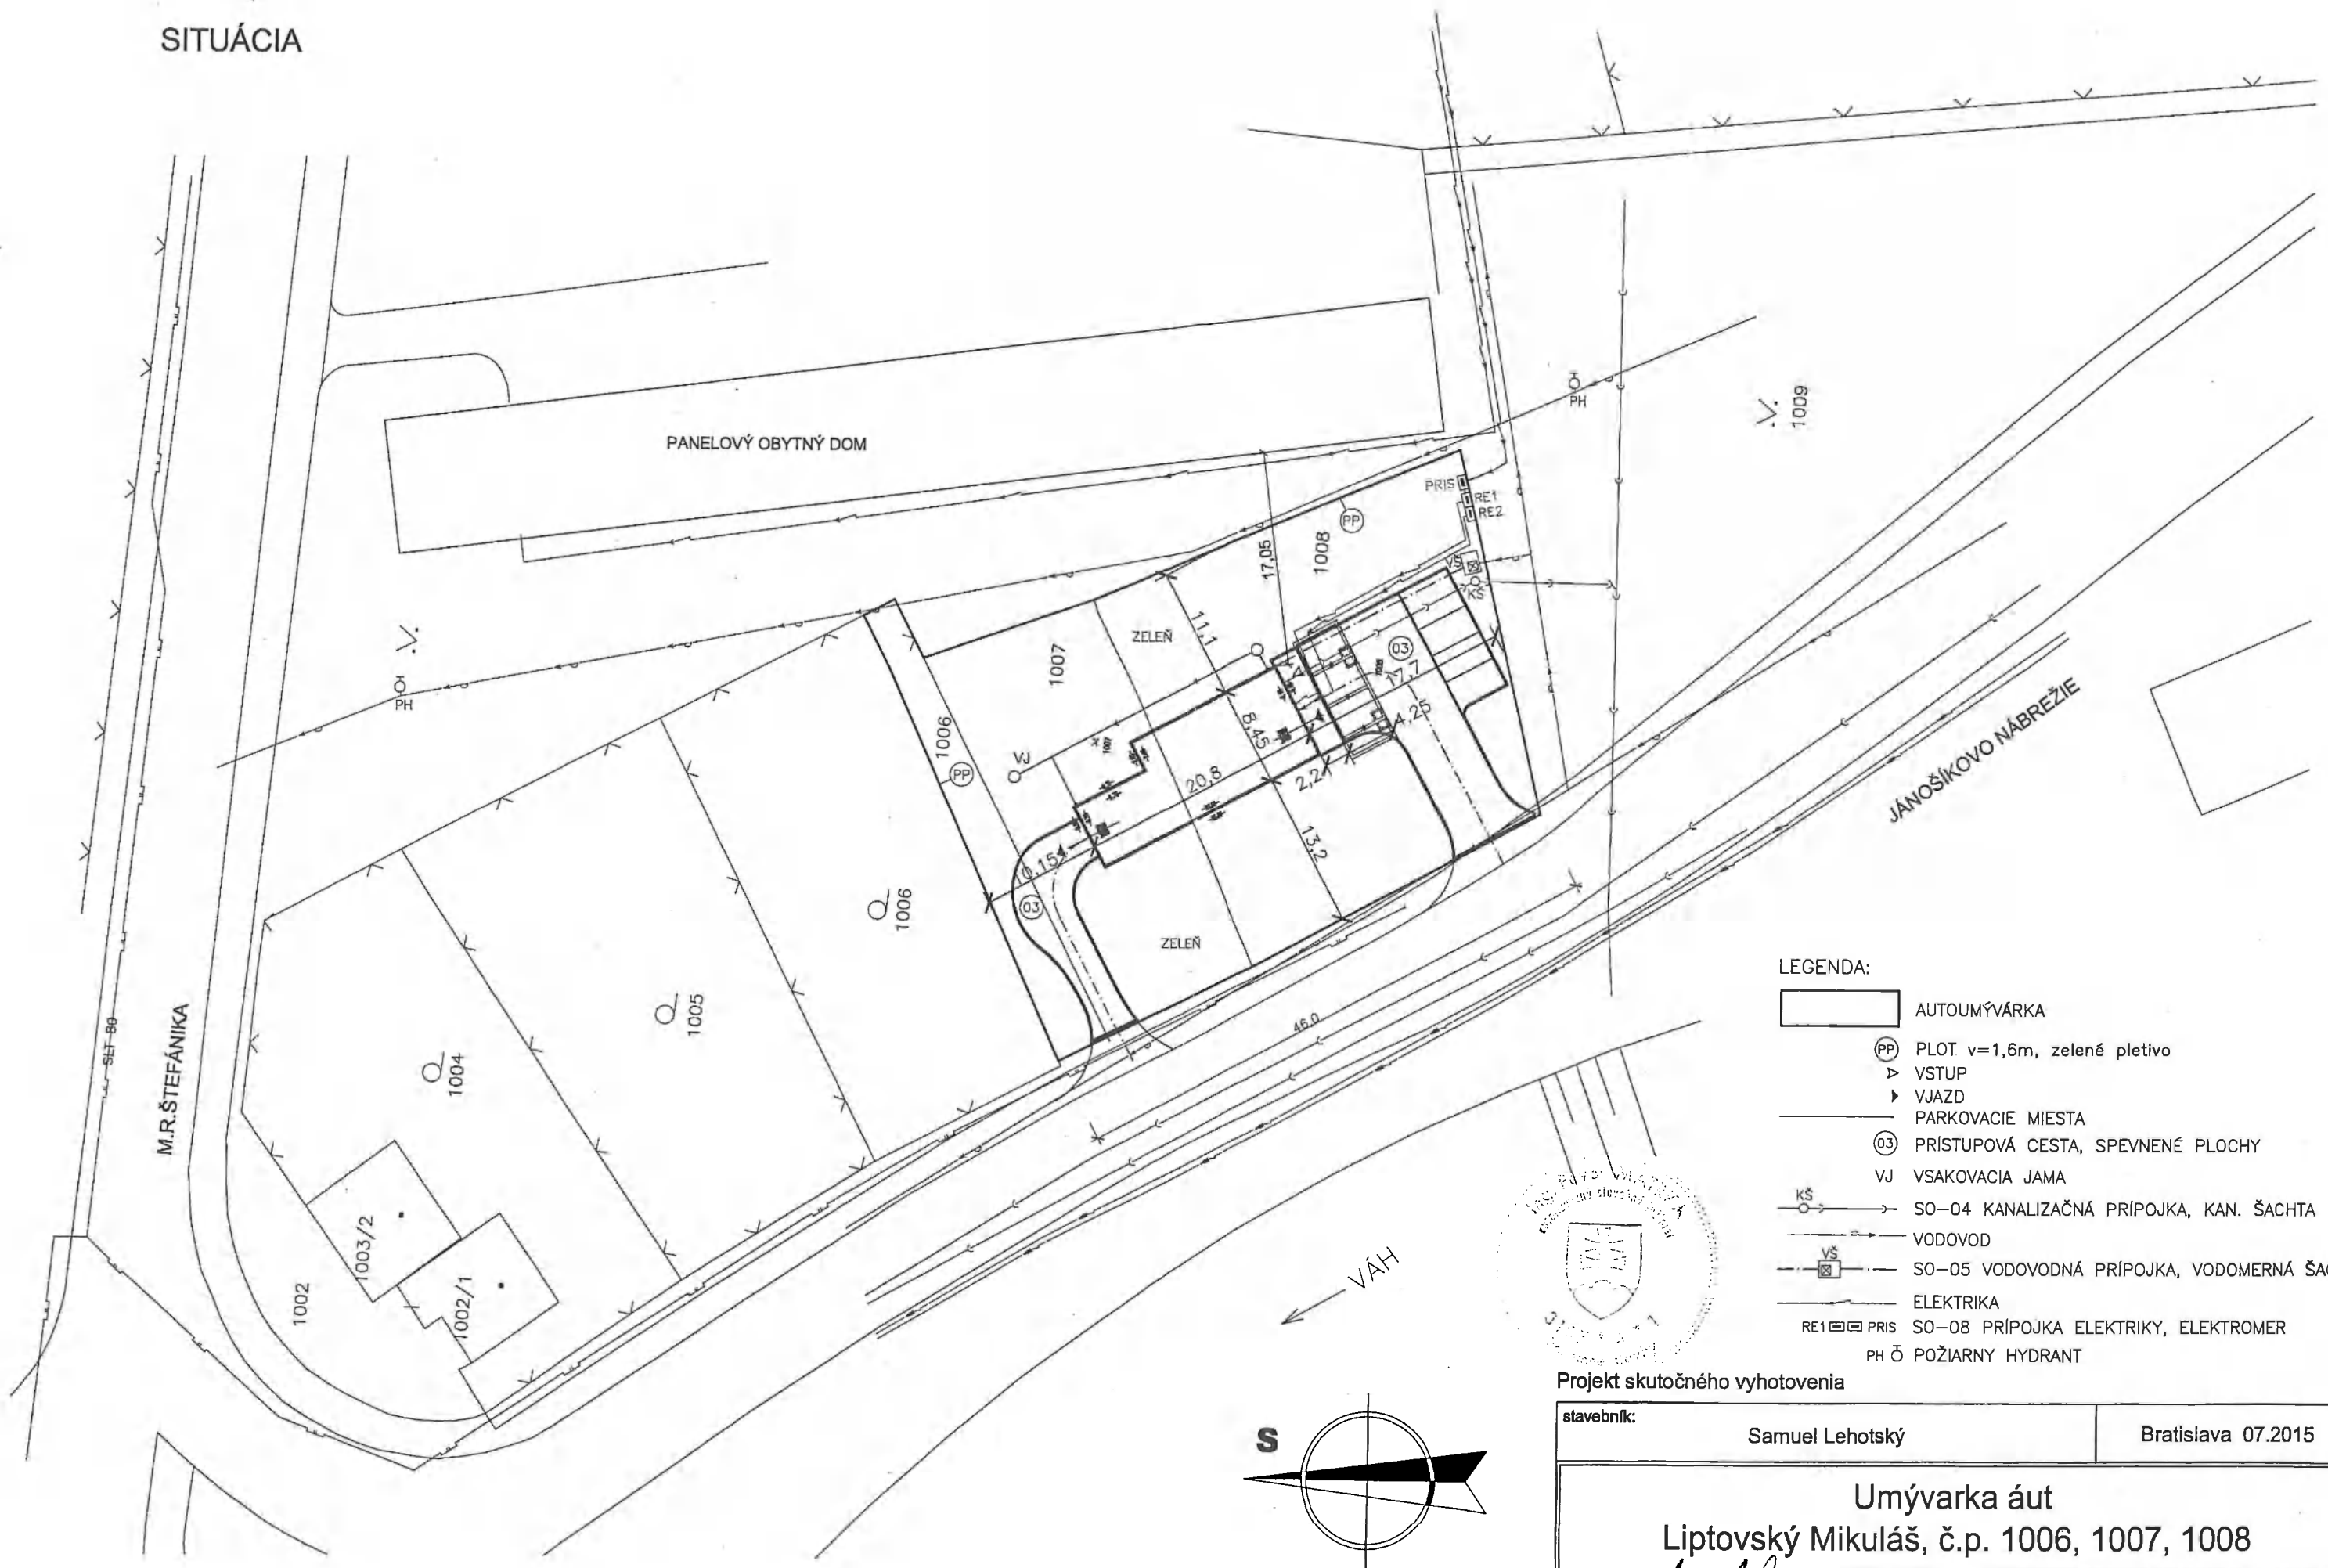

## LEGENDA:

- AUTOUMÝVÁRKA
- PLOT v=1,6m, zelené pletivo
- VSTUP
- VJAZD
- PARKOVACIE MIESTA
- PRISTUPOVÁ CESTA, SPEVNENÉ PLOCHY
- VSAKOVACIA JAMA
- SO-04 KANALIZAČNÁ PRÍPOJKA, KAN. ŠACHTA
- VODOVOD
- SO-05 VODOVODNÁ PRÍPOJKA, VODOMERNÁ ŠACHTA
- ELEKTRIKA
- SO-08 PRÍPOJKA ELEKTRIKY, ELEKTROMER
- POŽIARNY HYDRANT



Projekt skutočného vyhotovenia

stavebník:	Samuel Lehotský	Bratislava 07.2015				
<b>Umývarka áut</b> <b>Liptovský Mikuláš, č.p. 1006, 1007, 1008</b>						
vypracoval:	Ing. Pavol Matrka	názov výkresu:	Situácia	profesia	mierka	č.v.
				STAV.	1:500	1